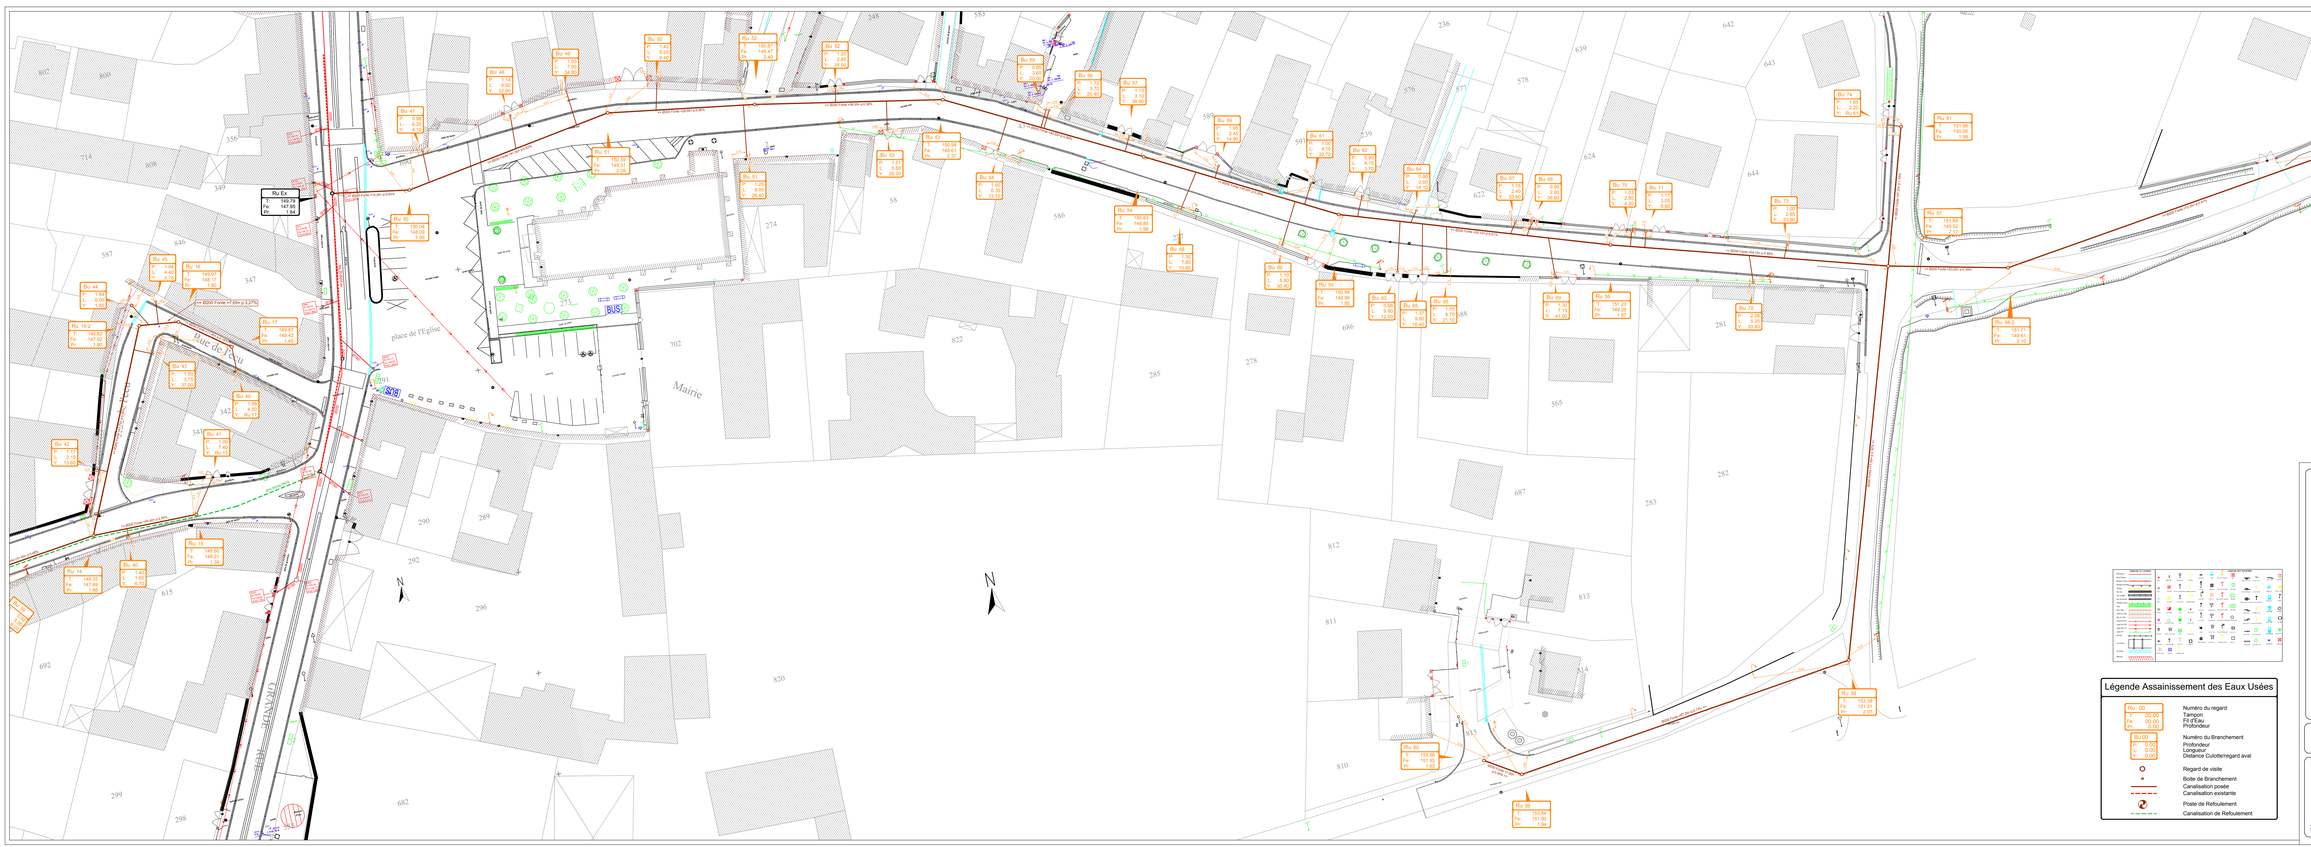

Légende Assainissement des Eaux Usées

Ru 00	Numéro du regard
T 00.00	Tampon
Fe 00.00	Fil d'Eau
Pr 0.00	Profondeur
Bu 00	Numéro du Branchement
P 0.00	Profondeur
L 0.00	Longueur
Y 0.00	Distance Culotte/regard aval
	Regard de visite
	Boite de Branchement
	Canalisation posée
	Canalisation existante
	Poste de Refoulement
	Canalisation de Refoulement

DEPARTEMENT DE L'ESSONNE

Commune d' AUTHON LA PLAINE

ASSAINISSEMENT DES EAUX USEES

EXTENSION DU RESEAU

Rue de l'Écu
Rue des Pavillons
Rue du Parc

PLAN DE RECOLEMENT

sarc
1, avenue de Chêne Vert
39630 LE BRIEF Cedex
Tel : 02 39 14 81 45
e-mail : dessin@sarcesnet.fr
Site : http://www.sarcesnet.fr

Affaire n° : 022 - 702	DATES	MODIFICATIONS
Plan : n° 2/4	15/11/2017	
Echelle : 1/250e		
Dessiné par : F.L.		