Envoyé en préfecture le 03/03/2026
Reçu en préfecture le 03/03/2026
Publié le
ID : 091-219100351-20260302-DELIB2026_01-DE

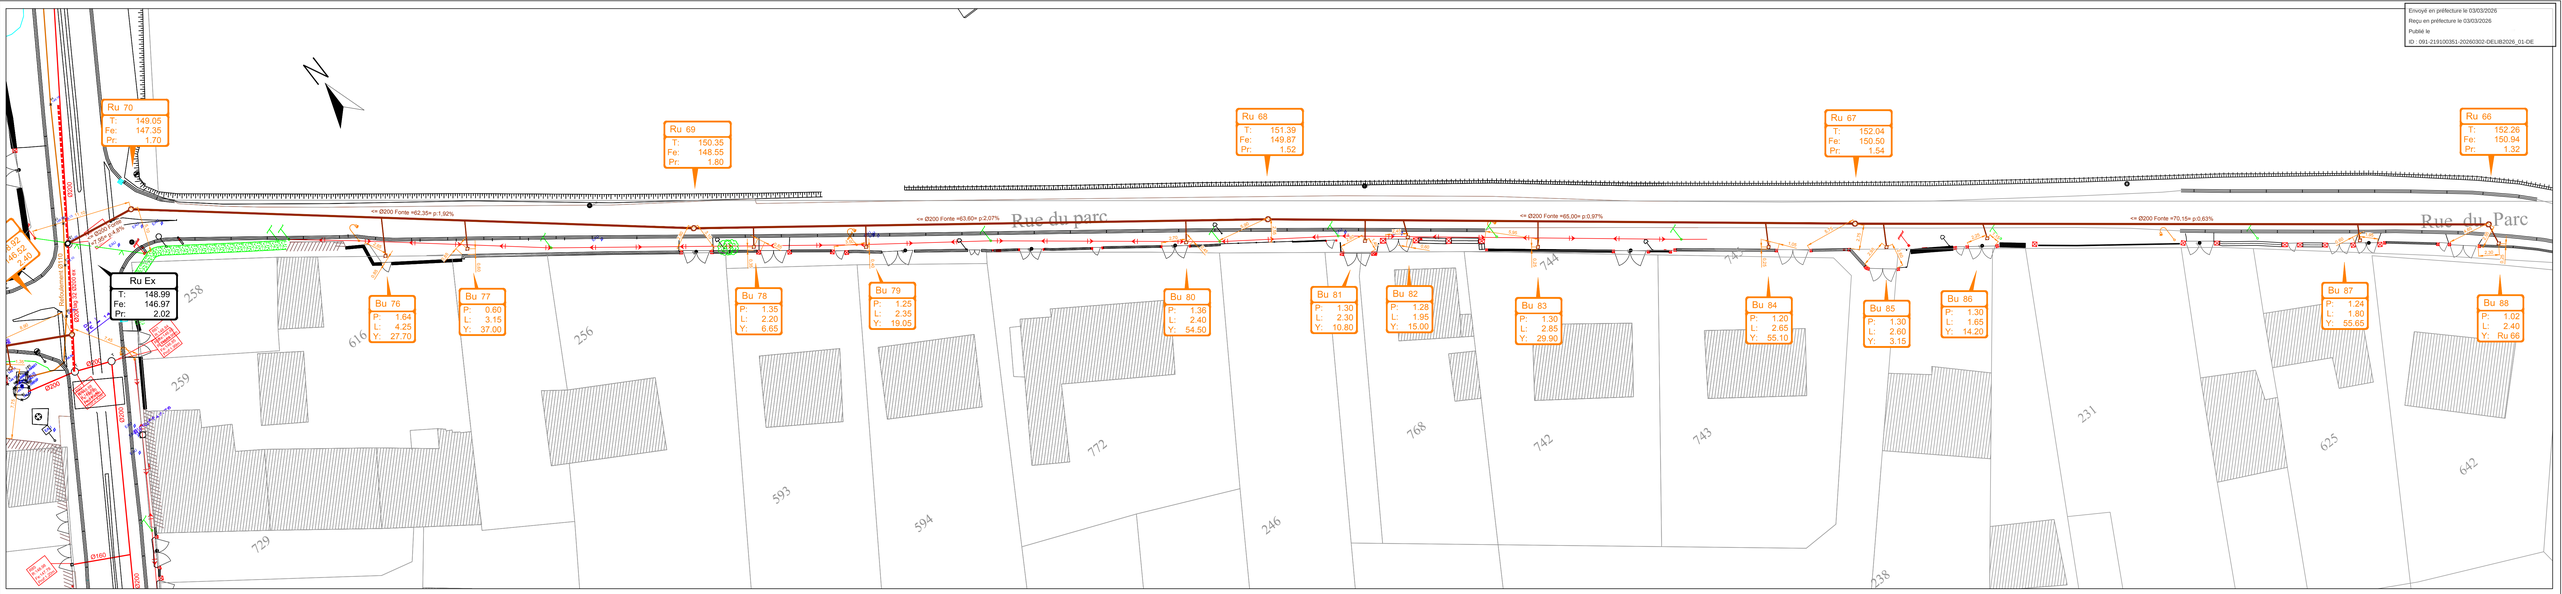

DEPARTEMENT DE L'ESSONNE

Commune d'
AUTHON LA PLAINE

¤¤¤

ASSAINISSEMENT DES EAUX USEES

¤¤¤

EXTENSION DU RESEAU

Rue du Parc
Rue du Tour du Village
Impasse Jean

PLAN DE RECOLEMENT

sarc
1, avenue du Chêne Vert
35653 LE RHEU Cedex
Tel : 02 99 14 81 44
e-mail : dessins@sarcouest.fr
Site : http://www.sarcouest.fr
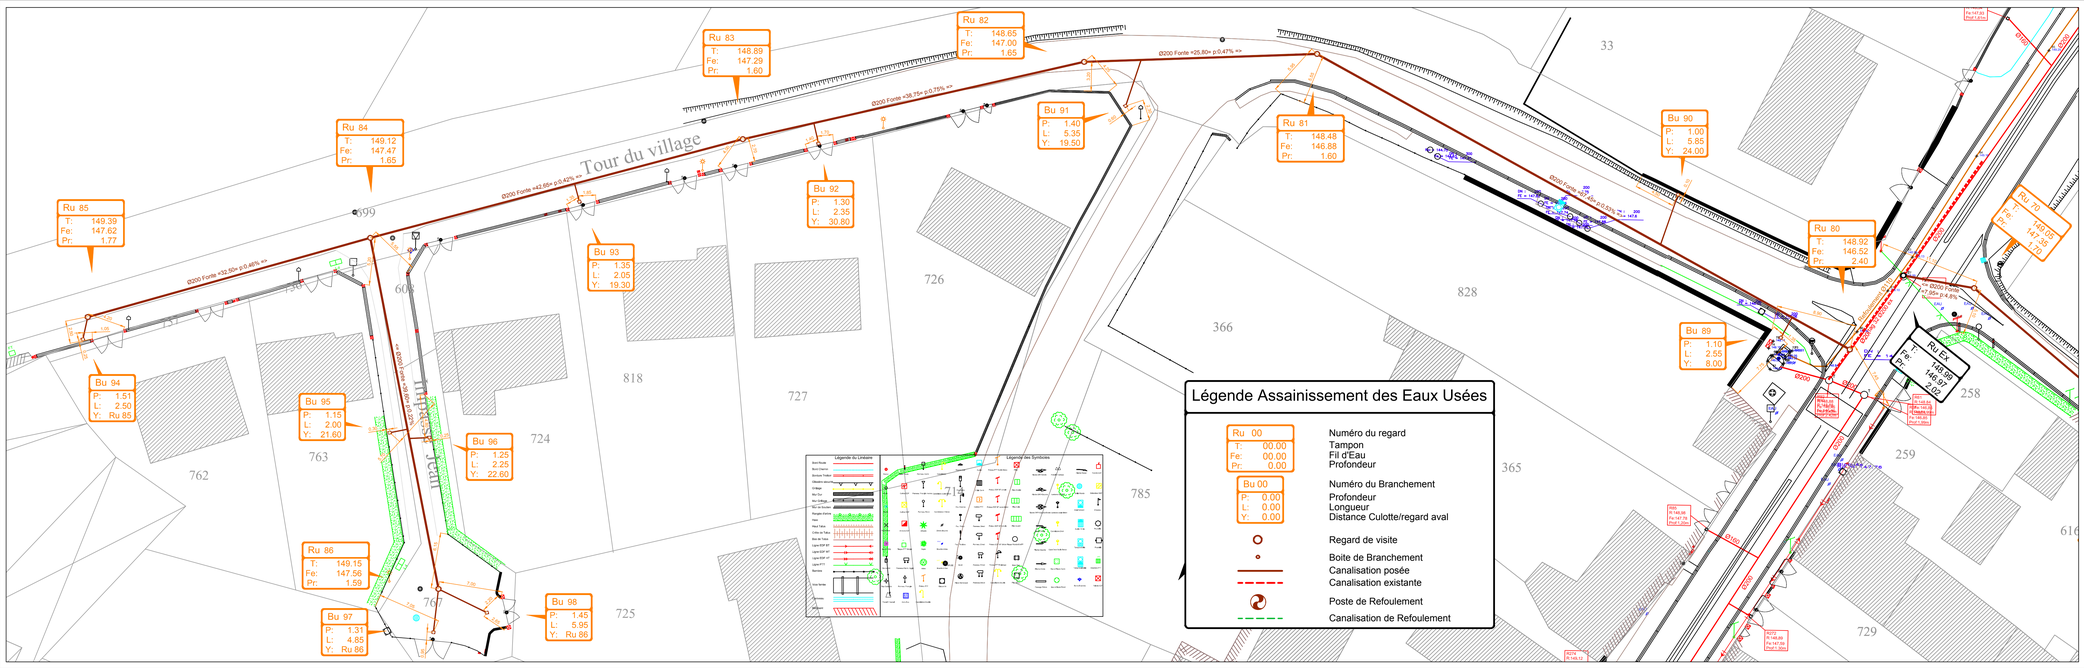
Affaire n° : 022 - 702	DATES	MODIFICATIONS
Plan : n° 3/4	15/11/2017	
Echelle : 1/250e		
Dessiné par : F.L.