DEPARTEMENT DE L'ESSONNE

Commune d'
AUTHON LA PLAINE

¤¤¤

ASSAINISSEMENT DES EAUX USEES

¤¤¤

EXTENSION DU RESEAU

Grande Rue

¤¤¤

Partie Pichon

PLAN DE RECOLEMENT

sarc
1, avenue du Chêne Vert
35653 LE RHEU Cedex
Tel : 02 99 14 81 44
e-mail : dessins@sarcouest.fr
Site : http://www.sarcouest.fr

	DATES	MODIFICATIONS
Affaire n° : 022 - 702	15/11/2017	
Plan : n° 4/4		
Echelle : 1/500e		
Dessiné par : F.L.		

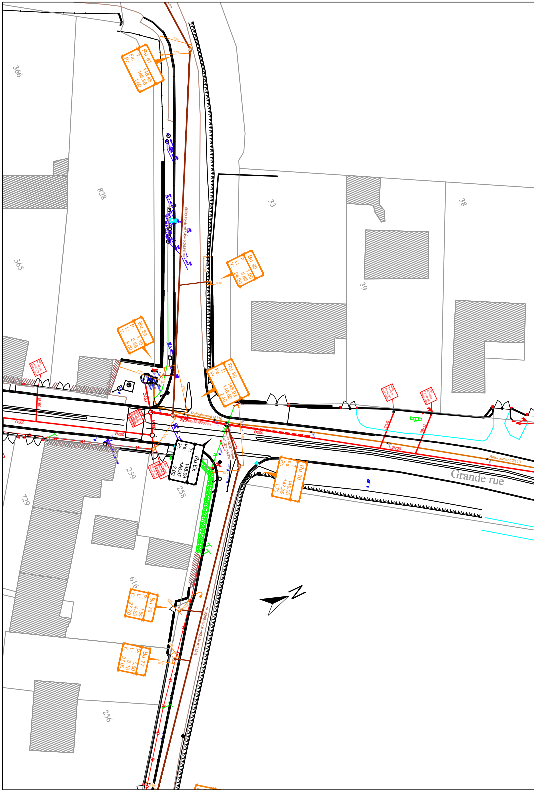
366
828
365
33
38
39
259
258
729
616
256
Grande rue
Ru 91
Bu 90
Bu 89
Ru 80
Ru EX
Ru 70
Bu 76
Bu 77
Refoulement Ø110
Ø200
N

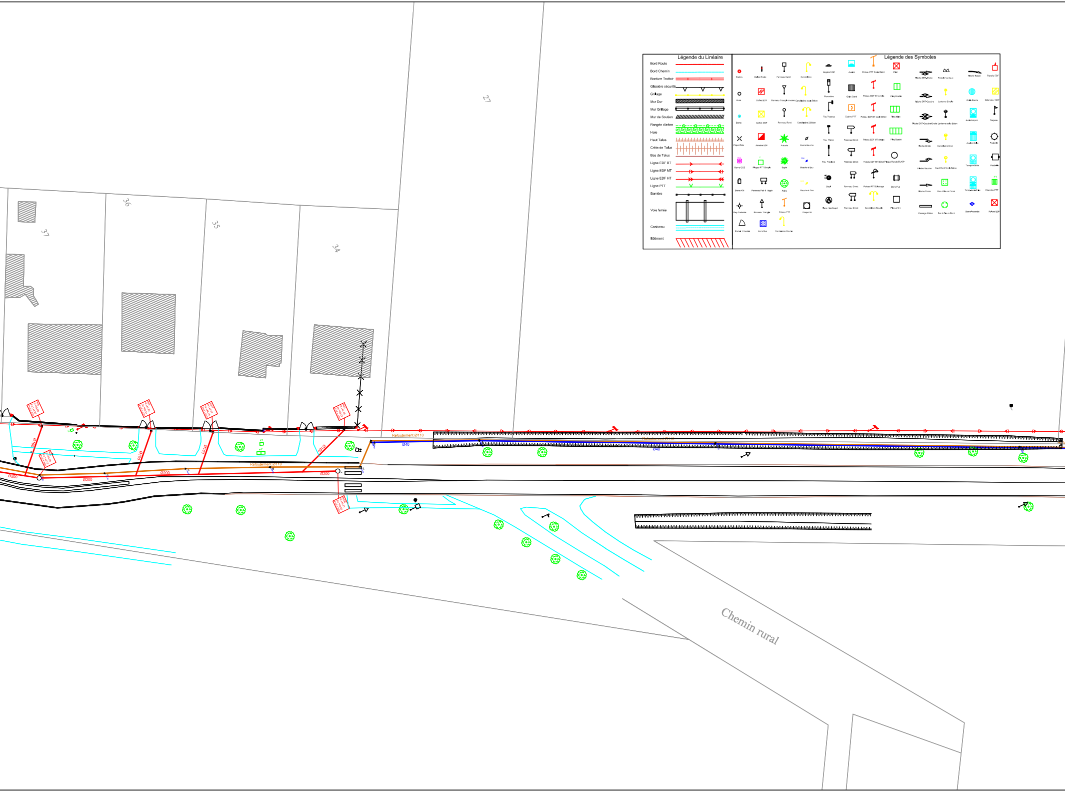
Légende du Linéaire
Bord Route
Bord Chemin
Bordure Trottoir
Glissière sécurité
Grillage
Mur Dur
Mur Grillage
Mur de Soutien
Rangée d'arbre
Haie
Haut Talus
Crête de Talus
Bas de Talus
Ligne EDF BT
Ligne EDF MT
Ligne EDF HT
Ligne PTT
Barrière
Voie ferrée
Caniveau
Bâtiment
Légende des Symboles
Station
Buse
Borne
Piquet Bois
Borne OCE
Borne KM
Rep Cadastre
Portail 1 Vantail
Balise Route
Coffret EDF
Armoire EDF
Plaque PTT Simple
Panneau Pub & Aggle
Panneau Triangle
Abris Bus
Panneau Carré
Panneau Triangle inverse
Panneau Rond
Arbuste
Sapin
Arbre
Poteau PTT
Candélabre
Candélabre socle Béton
Candélabre 2 Béton
Bouche à Eau
Bouche à Gaz
Plaque 50
Candélabre Double
Repère NGF
Feu Potence
Feu Piéton
Feu Tricolore
Seuil
Place Handicapé
Avaloir
Grille Carré
Coffret PTT
Panneau Direct
Poteau PTT Socle Béton
Poteau EDF BT simple
Poteau EDF MT simple
Poteau PTT/Eclairage
Candélabre Double
Pylon
Plaq Double
Plaq Quadri
Plaque Ronde/EU-EP
Plaque Uni
Flèche DRT-Droite
Flèche DRT-Gauche
Flèche DRT-Gauche-Droite
Flèche Droite
Flèche Gauche
Flèche Droite
Passage Piéton
Portail 2 vantaux
Lanterne Simple
Lanterne socle Béton
Candélabre Droit
Cand Droit Socle Béton
Bac à Fleurs Carré
Bac à Fleurs Rond
Flèche Rabat
Grille Ronde
Avaloir Grille
Tampon/Grille
Borne Incendie
Transfo EDF
Détendeur GDF
Drapeau
Chambre PTT
Pylone EDF
27
37
36
35
34
Ø160
Ø160
Ø160
Ø160
Ø160
Ø200
Ø200
Ø200
Ø200
Ø200
Refoulement Ø110
Refoulement Ø110
Refoulement Ø110
Ø40
Ø40
PT
PT
Chemin rural

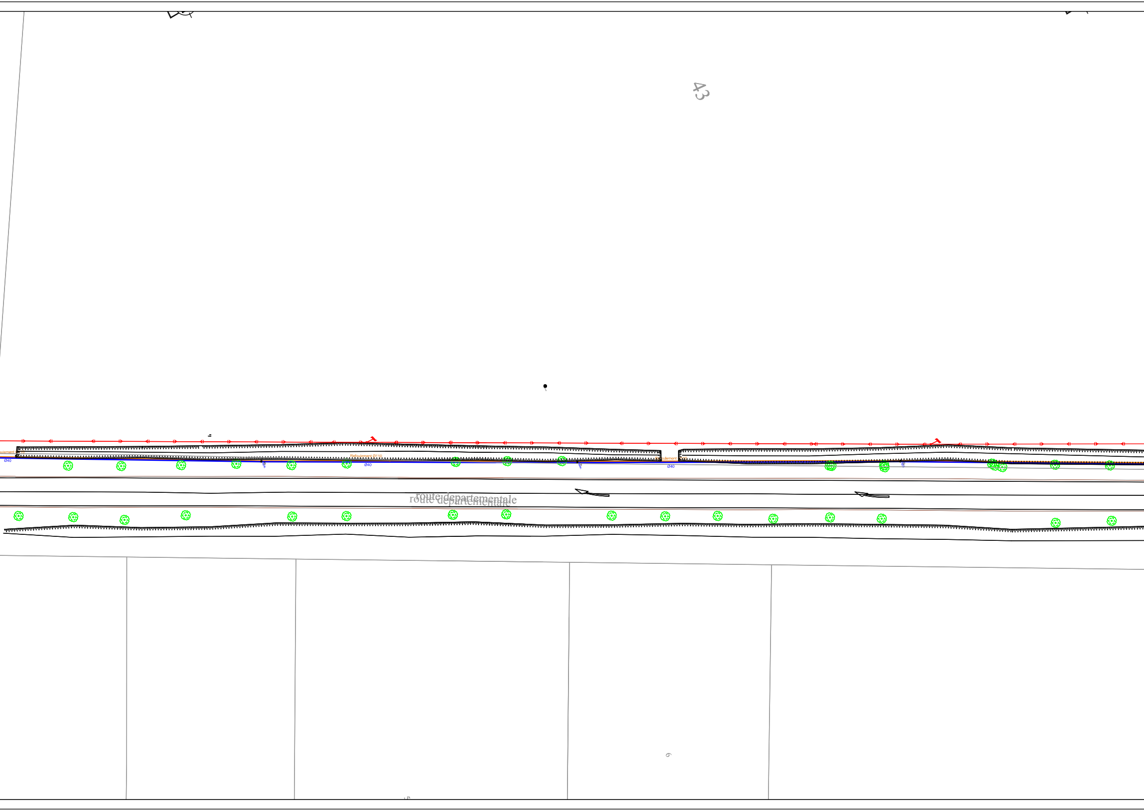
43
Refoulement Ø110
Ø40
Ø40
Ø40
route departementale
route departementale
6

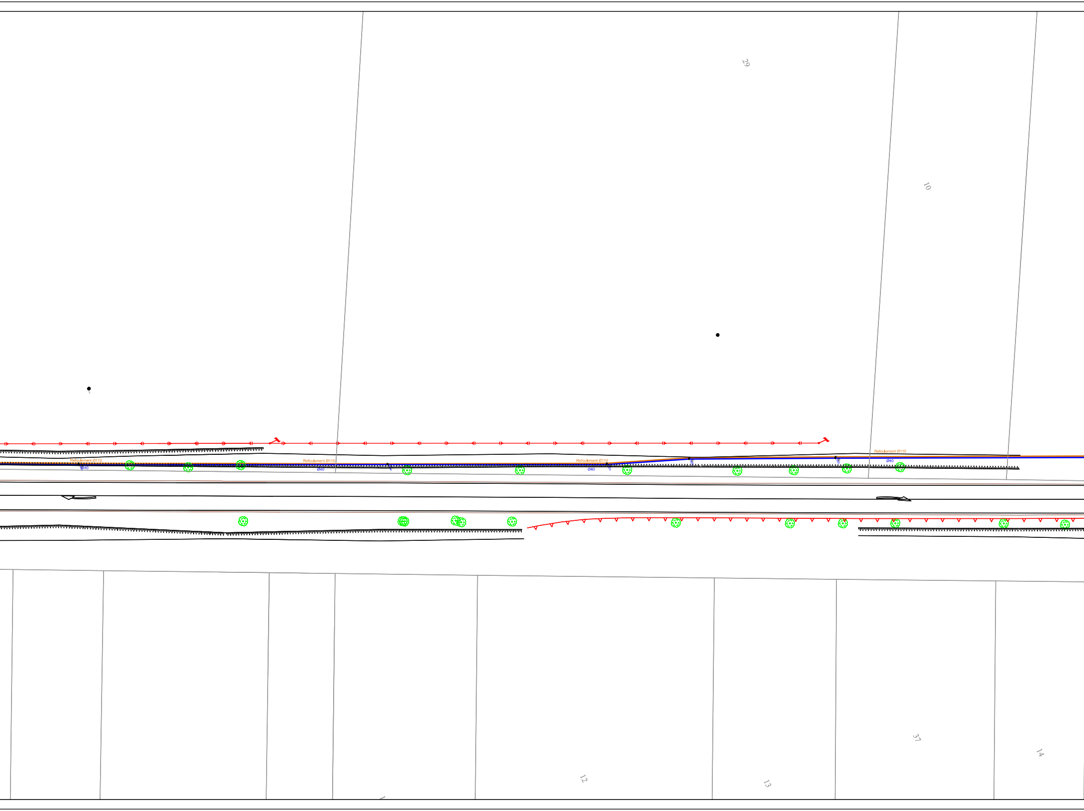
29
10
Refoulement Ø110
Ø40
Refoulement Ø110
Ø40
Refoulement Ø110
Ø40
Refoulement Ø110
Ø40
12
13
37
14

Envoyé en préfecture le 03/03/2026
Reçu en préfecture le 03/03/2026
Publié le
ID : 091-219100351-20260302-DELIB2026_01-DE

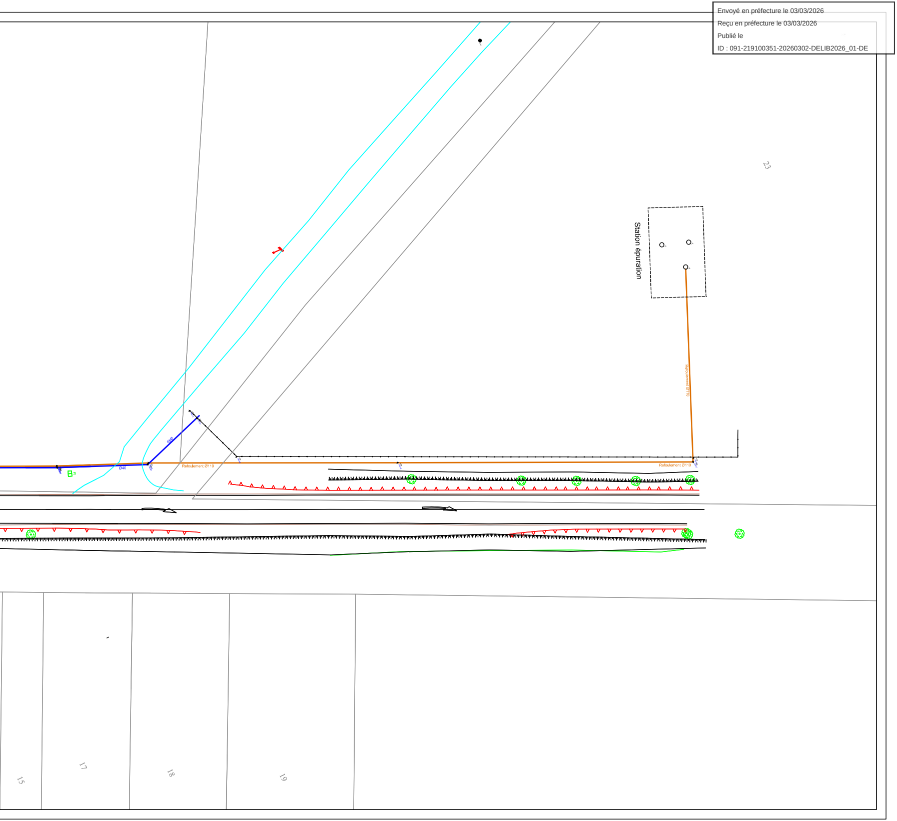
Station épuration
23
Refoulement Ø110
Refoulement Ø110
Refoulement Ø110
Ø40
Ø40
15
17
18
19