Envoyé en préfecture le 03/05/2024
Reçu en préfecture le 03/05/2024
Publié le
ID : 091-219100093-20240502-DELIB2024_63-DE

DEPARTEMENT DE L'ESSONNE

Commune de AUTHON LA PLAINE

PLAN DE RECOLEMENT

Station de Traitement
Filière: Filtres plantés de roseaux
Capacité: 560 éq/hab.

ECHELLE : 1/200

CONSTRUCTEUR

Etude et Réalisation de Station d'Épuration
ZA de Chatenay
9, Rue des messagers
37210 ROCHECORBON
Tél: 02.47.62.20.30
Fax : 09.70.06.65.05
erse.etude@gmail.com

MAÎTRE D'OEUVRE

Verdi Ingénierie Centre Ouest
9, Rue de l'Orme de Sours
28600 LUISANT
Tél: 02.37.90.12.54 - Fax: 09.72.12.89.30

REF : 91410
Indice B

Ind	Date	Modifications
A	12/02/2019	Première diffusion
B	28/05/2021	Ajout réseaux

Émetteur : Julien FOURNEL
Réalisateur : Étienne GENET

LEGENDE

- Eau potable
- Alimentation electrique
- France télécom
- Canalisation pression
- Canalisation gravitaire
- Drains
- Bordure acier galvanisé
- Cheminée de ventilation
- Vanne
- Vanne antigel
- Regard
- Plaque anti-affouillement
- Bouche incongelable
- Application cadastrale
- Clôture
- Fossé, talus

- Voirie lourde
- Voirie légère
- Filtre planté 1er Etage
- Filtre planté 2eme Etage
- Surface engazonnée
- Surface vegétalisée
- Réfection du chemin éxistant

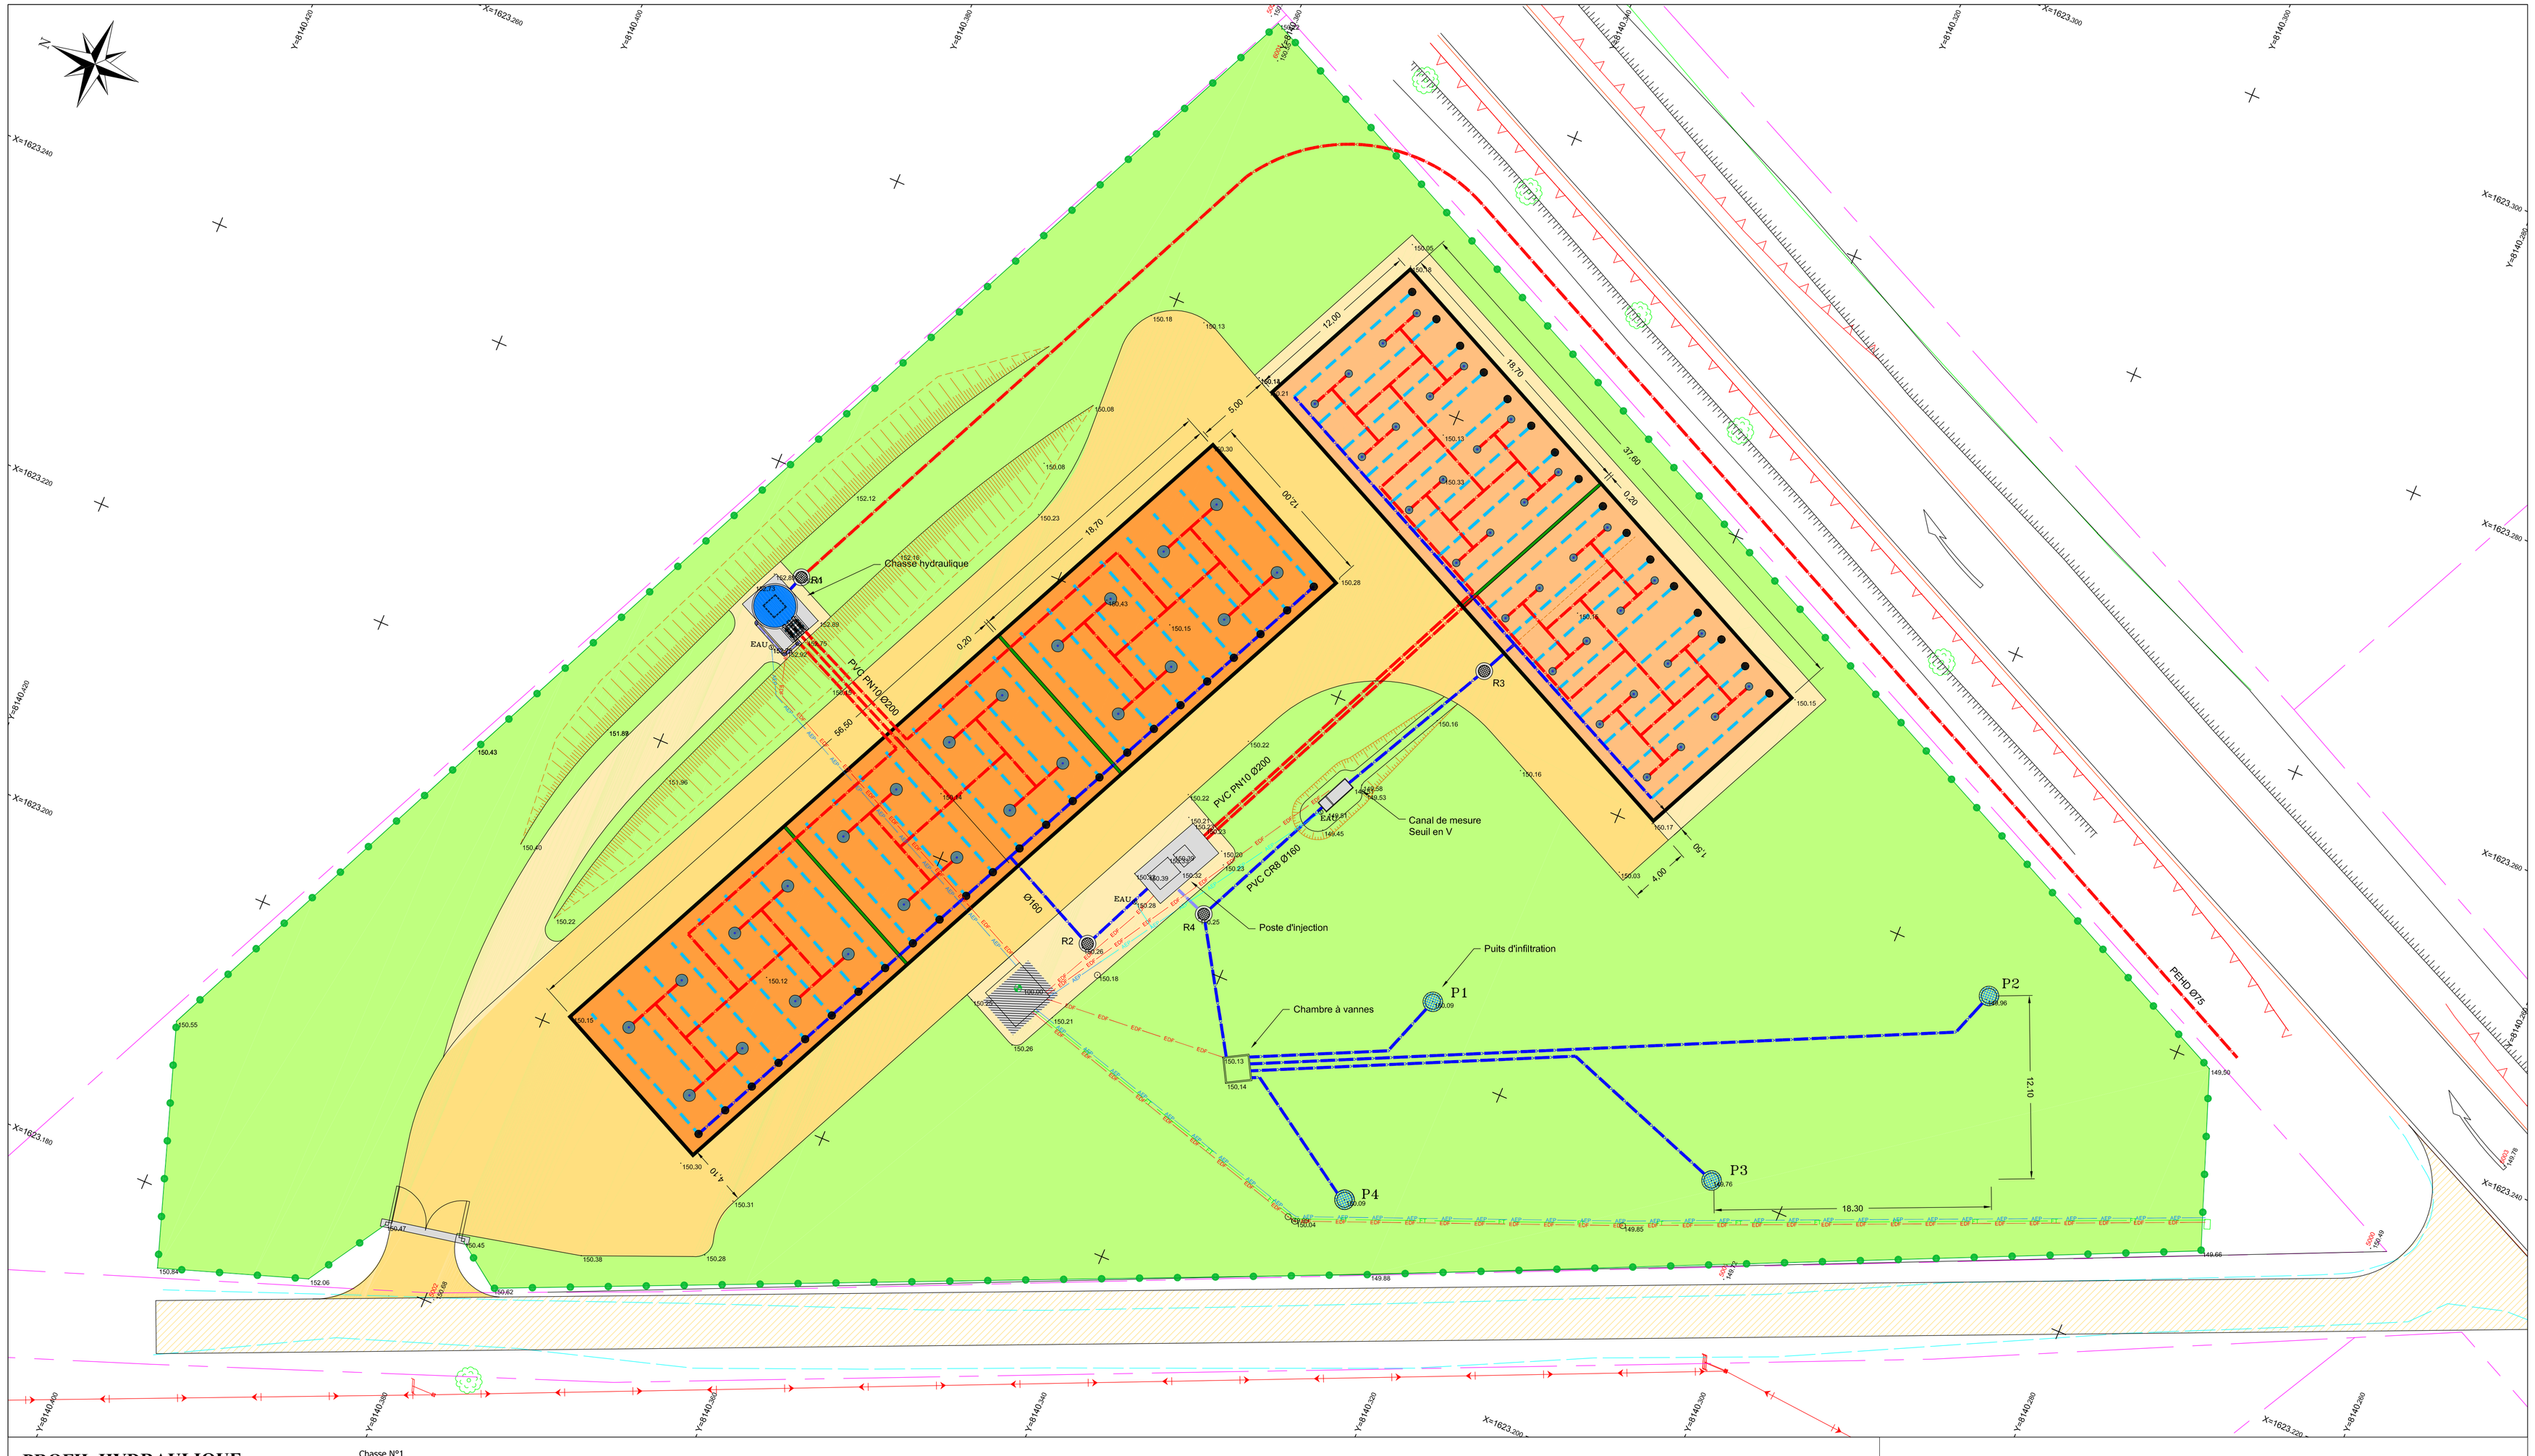
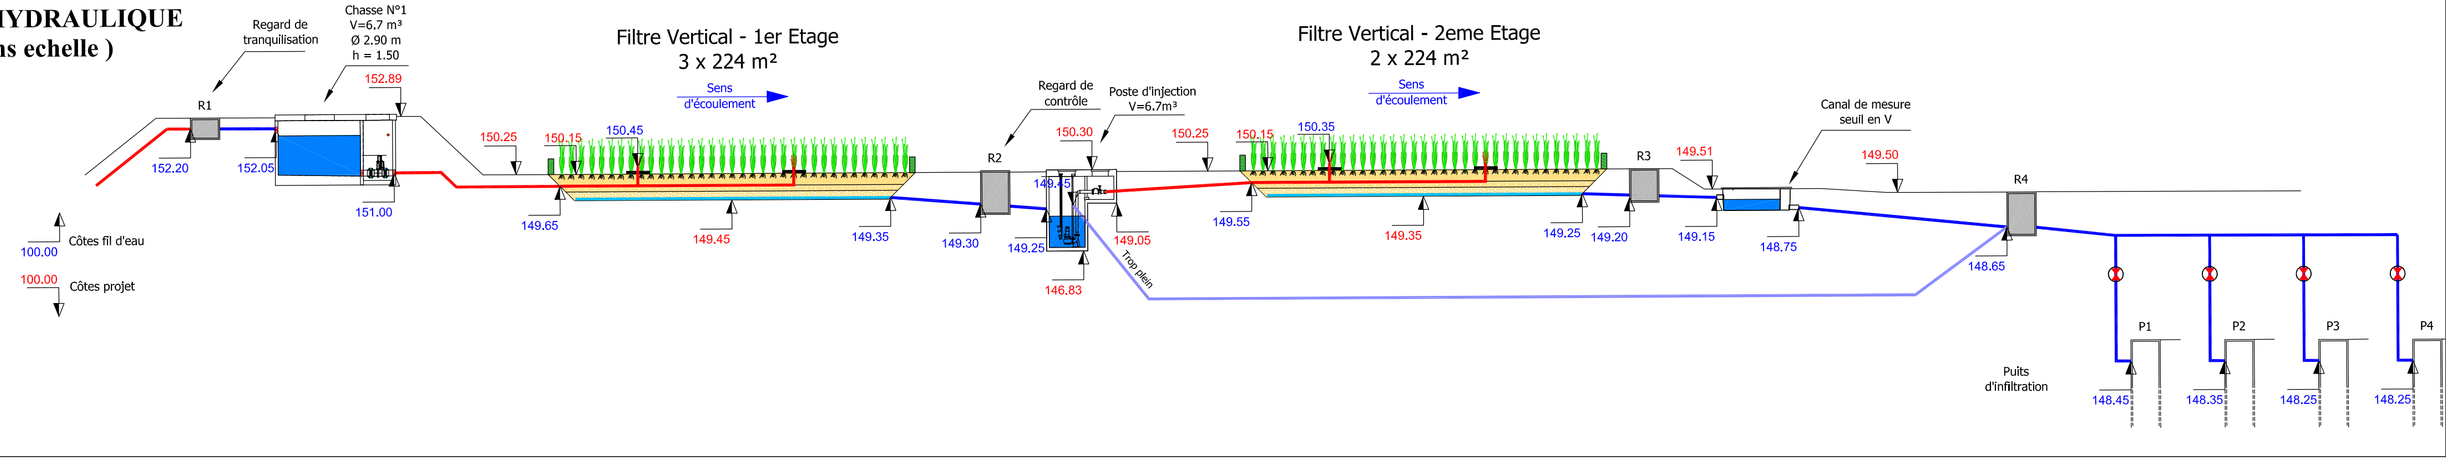
PROFIL HYDRAULIQUE
(Sans echelle)